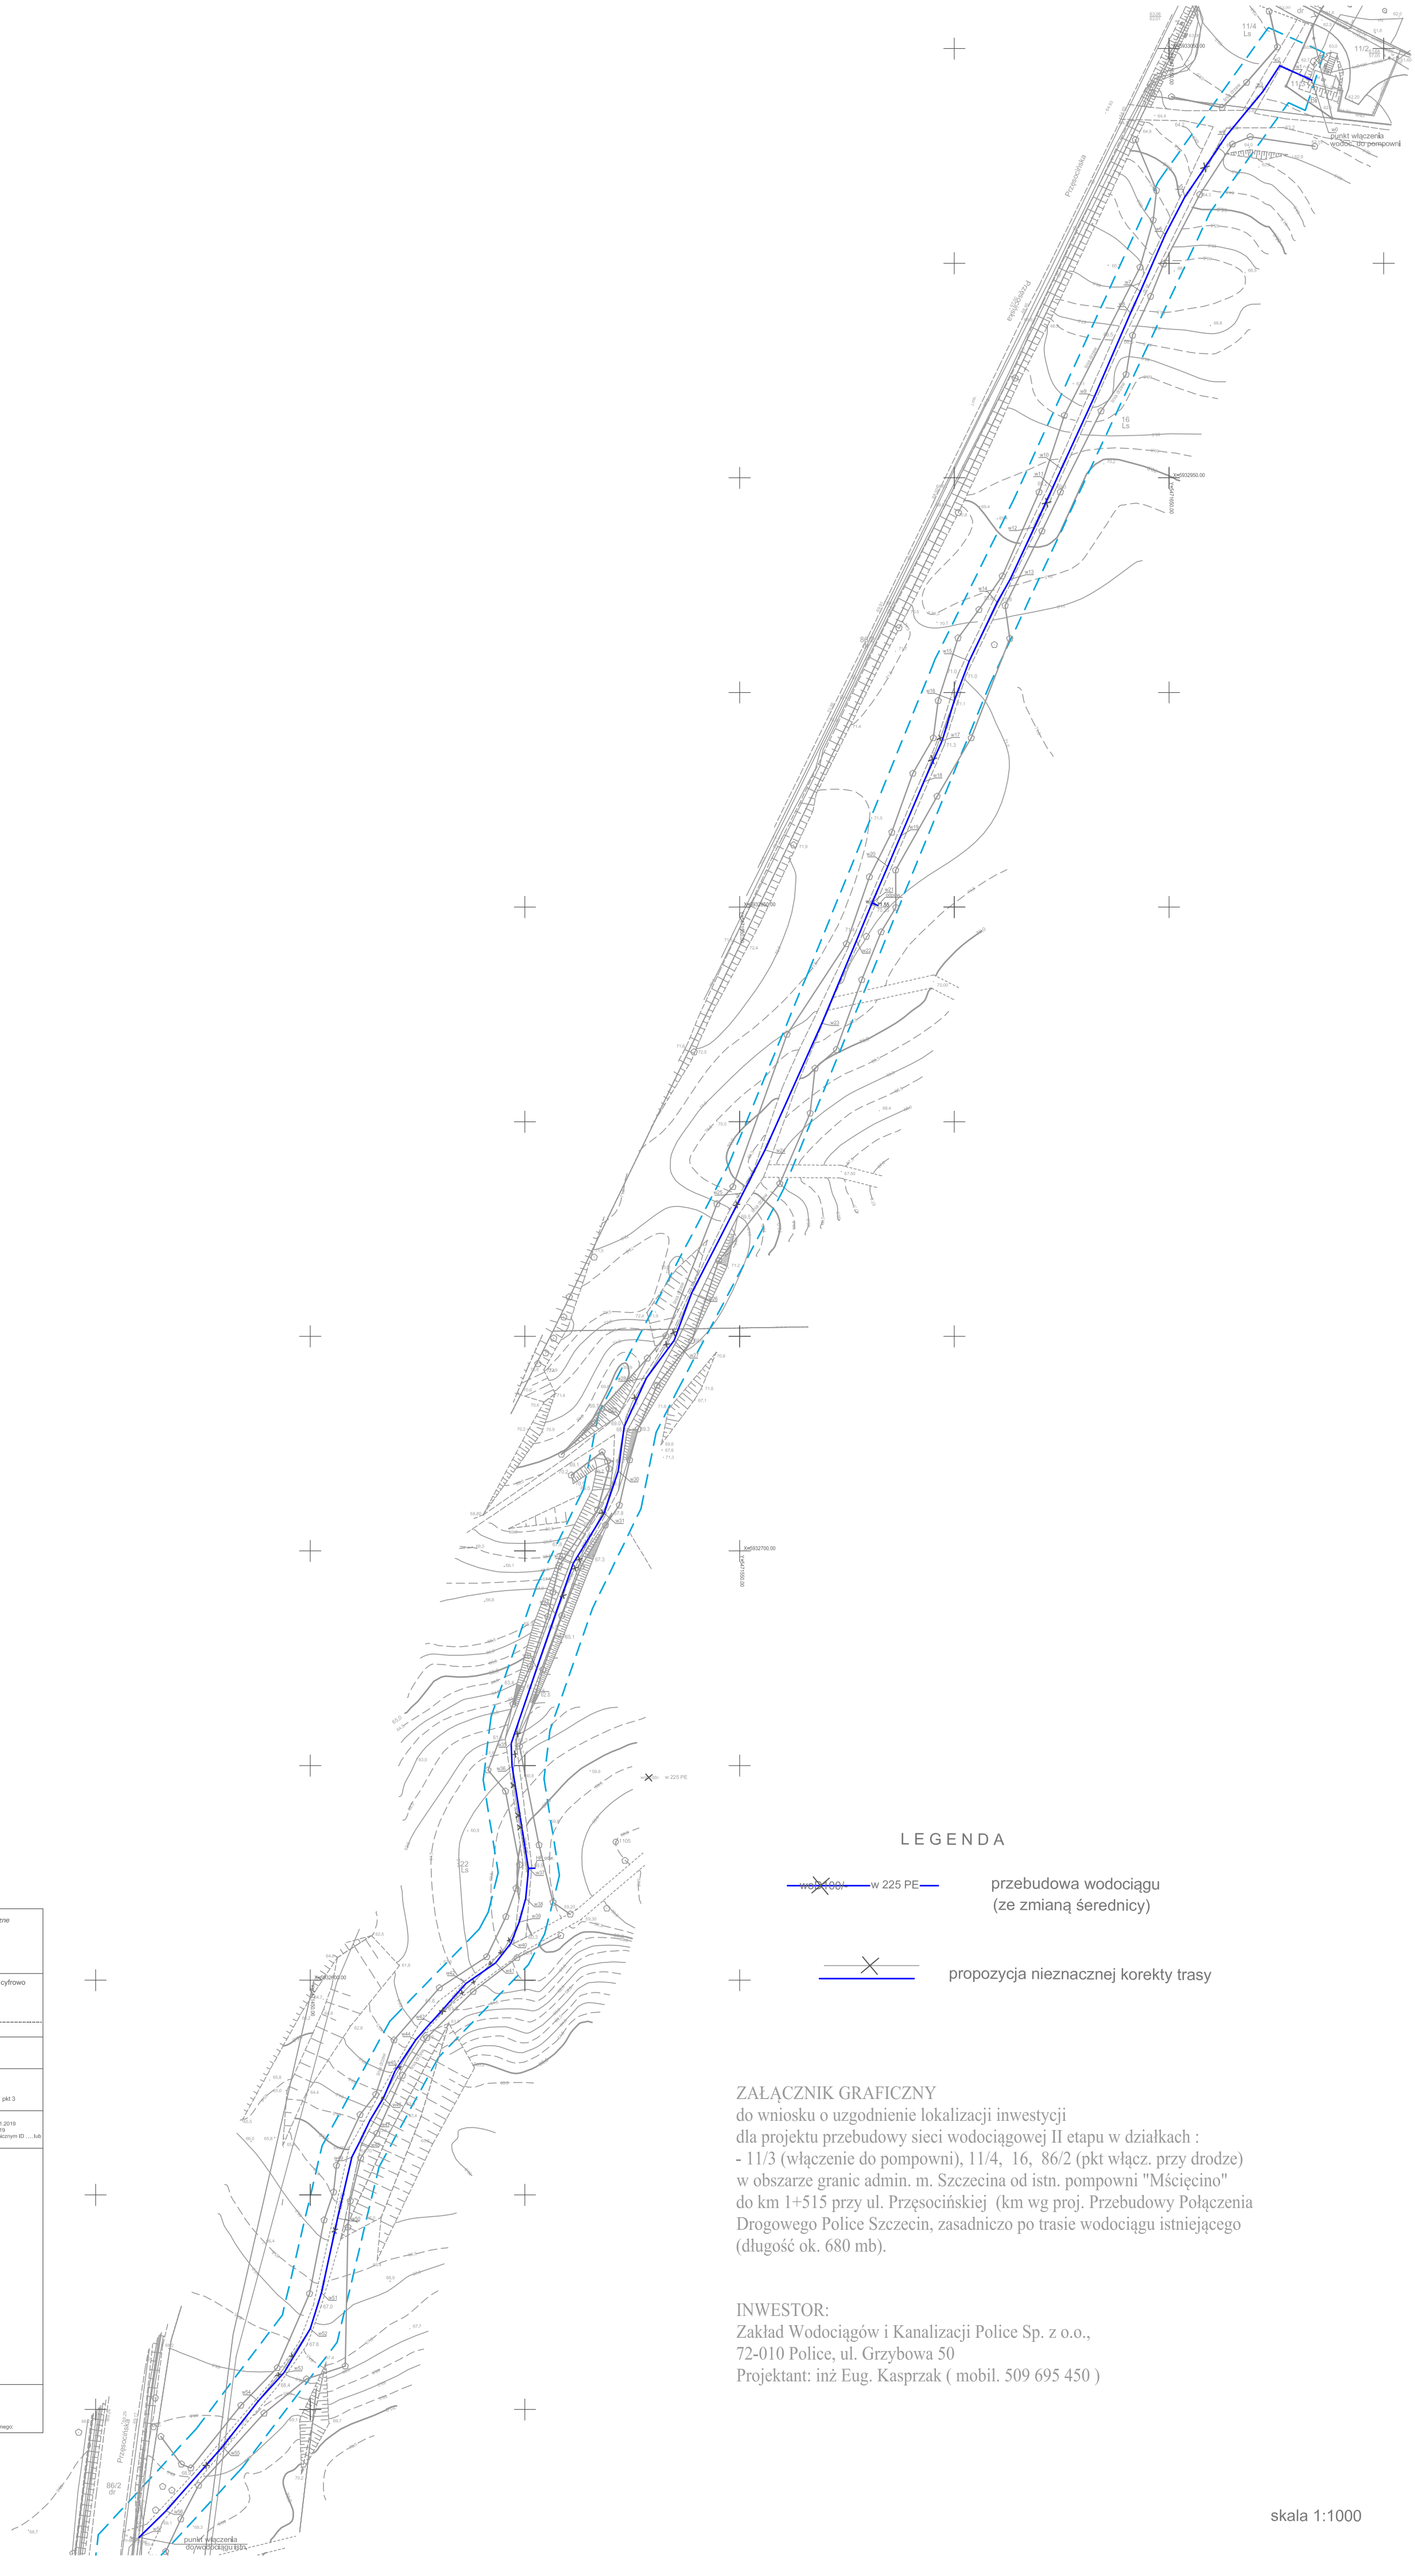

LEGENDA

wod. 200/ w 225 PE — przebudowa wodociągu (ze zmianą średnicy)

propozycja nieznacznej korekty trasy

ZAŁĄCZNIK GRAFICZNY
do wniosku o uzgodnienie lokalizacji inwestycji
dla projektu przebudowy sieci wodociągowej II etapu w działkach :
- 11/3 (włączenie do pompowni), 11/4, 16, 86/2 (pkt włącz. przy drodze)
w obszarze granic admin. m. Szczecina od istn. pompowni "Mścięcino"
do km 1+515 przy ul. Przęsocińskiej (km wg proj. Przebudowy Połączenia Drogowego Police Szczecin, zasadniczo po trasie wodociągu istniejącego (długość ok. 680 mb).

INWESTOR:
Zakład Wodociągów i Kanalizacji Police Sp. z o.o.,
72-010 Police, ul. Grzybowa 50
Projektant: inż Eug. Kasprzak (mobil. 509 695 450)

skala 1:1000

Obiekt: ul. Przęsocińska

Jednostka ewidencyjna: 326201_1, - miasto Szczecin
obręb ewidencyjny: 326201_1.3017
Działki: 86/2, 22, 16, 11/4, 11/3

GeoPunkt
Usługi Geodezyjno-Kartograficzne
Daniel Jeleński
ul. Piaskowa 7c/2
72-010 Police
NIP 851-287-20-61
tel.kom. 885 60 60 61
daniel.jelenski@poczta.polbox.pl

SKALA 1:500
Układ współrzędnych: państwowy 2000/15
Poziom odniesienia wysokości: Amsterdam

Kierownik roboty:
Ryszard Jeleński ..... podpis
nr upr. 7618

Wykonano metodą: ~~a) analitycznie~~ b) cyfrowo
Płyta CD nr .....
Wielkość plików..... data.....

Wykonano w ramach roboty geodezyjnej:
ID: MODGiK.354.197.2019
Zgłoszonej w MODGiK w Szczecinie

W zakresie opracowania znajdują się punkty osnowy geodezyjnej nr: BRAK

podlegające ochronie na podst. art. 15. art. 46 ust. 1 pkt 3 ustawy Prawo Geodezyjne i Kartograficzne.

Aktualność mapy
1. Wywiad terenowy i wykonywanie pomiarów w dniu 22.01.2019
2. Baza GESUT według danych MODGiK w dniu 18.01.2019
3. Zgodność mapy w treści ewidencyjnej z operatem technicznym ID .... lub
4. Baza EGiB według danych MODGiK w dniu 18.01.2019

Mapę do celów projektowych sporządzono przy wykorzystaniu:
1. Cyfrowej mapy zasadniczej w skali 1 :500 w układzie 2000/15
5.202.17.13.3.1, 5.202.17.13.1.3, 5.202.17.13.1.1, 5.202.17.13.1.2, 5.202.17.08.3.4, 5.202.17.08.3.3

2. Uzbrojenie podziemne opracowano na podstawie:
a) Bezpośredniego pomiaru powykonawczego na osnowę - bez literki
b) Pomiaru wykrywaczem przewodów – z literką A
c) Digitalizacji i wektoryzacji rastra mapy – z literką D
d) Pomiarów fotogrametrycznych – z literką F
e) Pomiaru sytuacyjnego elementy mapy lub dane projektowe – z literą M
f) Z opisu to dane branżowe – z literą @
g) Inne – z literą i
h) Nieokreślone (np. wskazanie przekłady przez wykonawcę) – z literą X
i) Pomiarów geodezyjnych powykonawczych – z literą K
j) Projektów na budowę – z literą P
k) Zgłoszenie budowy – z literą Z
l) Dokumentacja z wytyczenia obiektu – z literą T
o) ~~Zgłoszenie budowy lub pozwolenia na budowę~~
p) ~~Brak wymaganych danych do określenia dokładności uzbrojenia~~
~~i istnych brak było informacji branżowych i nie zostały~~
~~odnalezione w czasie inwentaryzacji geodezyjnej~~

Na mapie do celów projektowych wskazano następujące projekty sieci uzbrojenia terenu skoordynowane na Naradzie Koordynacyjnej w MODGiK:

Brak w zakresie opracowania

Informacje dodatkowe:
Zakres pomiaru: - - - - - - - -

1. Redakcja mapy zgodna z rozporządzeniem MAiC z dnia 21.10.2015r. (Dz. U. 2015, poz. 1938)
z dnia 02.11.2015r. (Dz. U. 2015, poz. 2028)
2. Mapa sporządzona została zgodnie z rozp. MSWiA z dnia 09.11.2011r. (Dz.U. nr 263 poz. 1572)
3. Opracowanie zawiera wytyczy przyjęte w rozp. z § 579 ust. 5 rozp. MSWiA z dnia 09.11.2011r. (Dz.U. nr 263 poz. 1572)
~~dla obszarów objętych przepisami § Ustaw. G miejscowych planów~~
4. Nie ustalono służebności gruntowej określonej §80 ust.4 rozp. MSWiA z dnia 09.11.2011r. (Dz.U. 263 poz 1572)
5. Mapa nadaje się do celów projektowych w zakresie pomiaru
6. Wszystkie trwale obiekty budowlane podlegają wytyczeniu przez jednostkę wykonawstwa geodezyjnego

inż. Daniel Jeleński
Kierownik jednostki wykonawstwa geodezyjnego: